住吉配水池築造工事設計圖（一）

一般平面圖　縮尺二百分之一

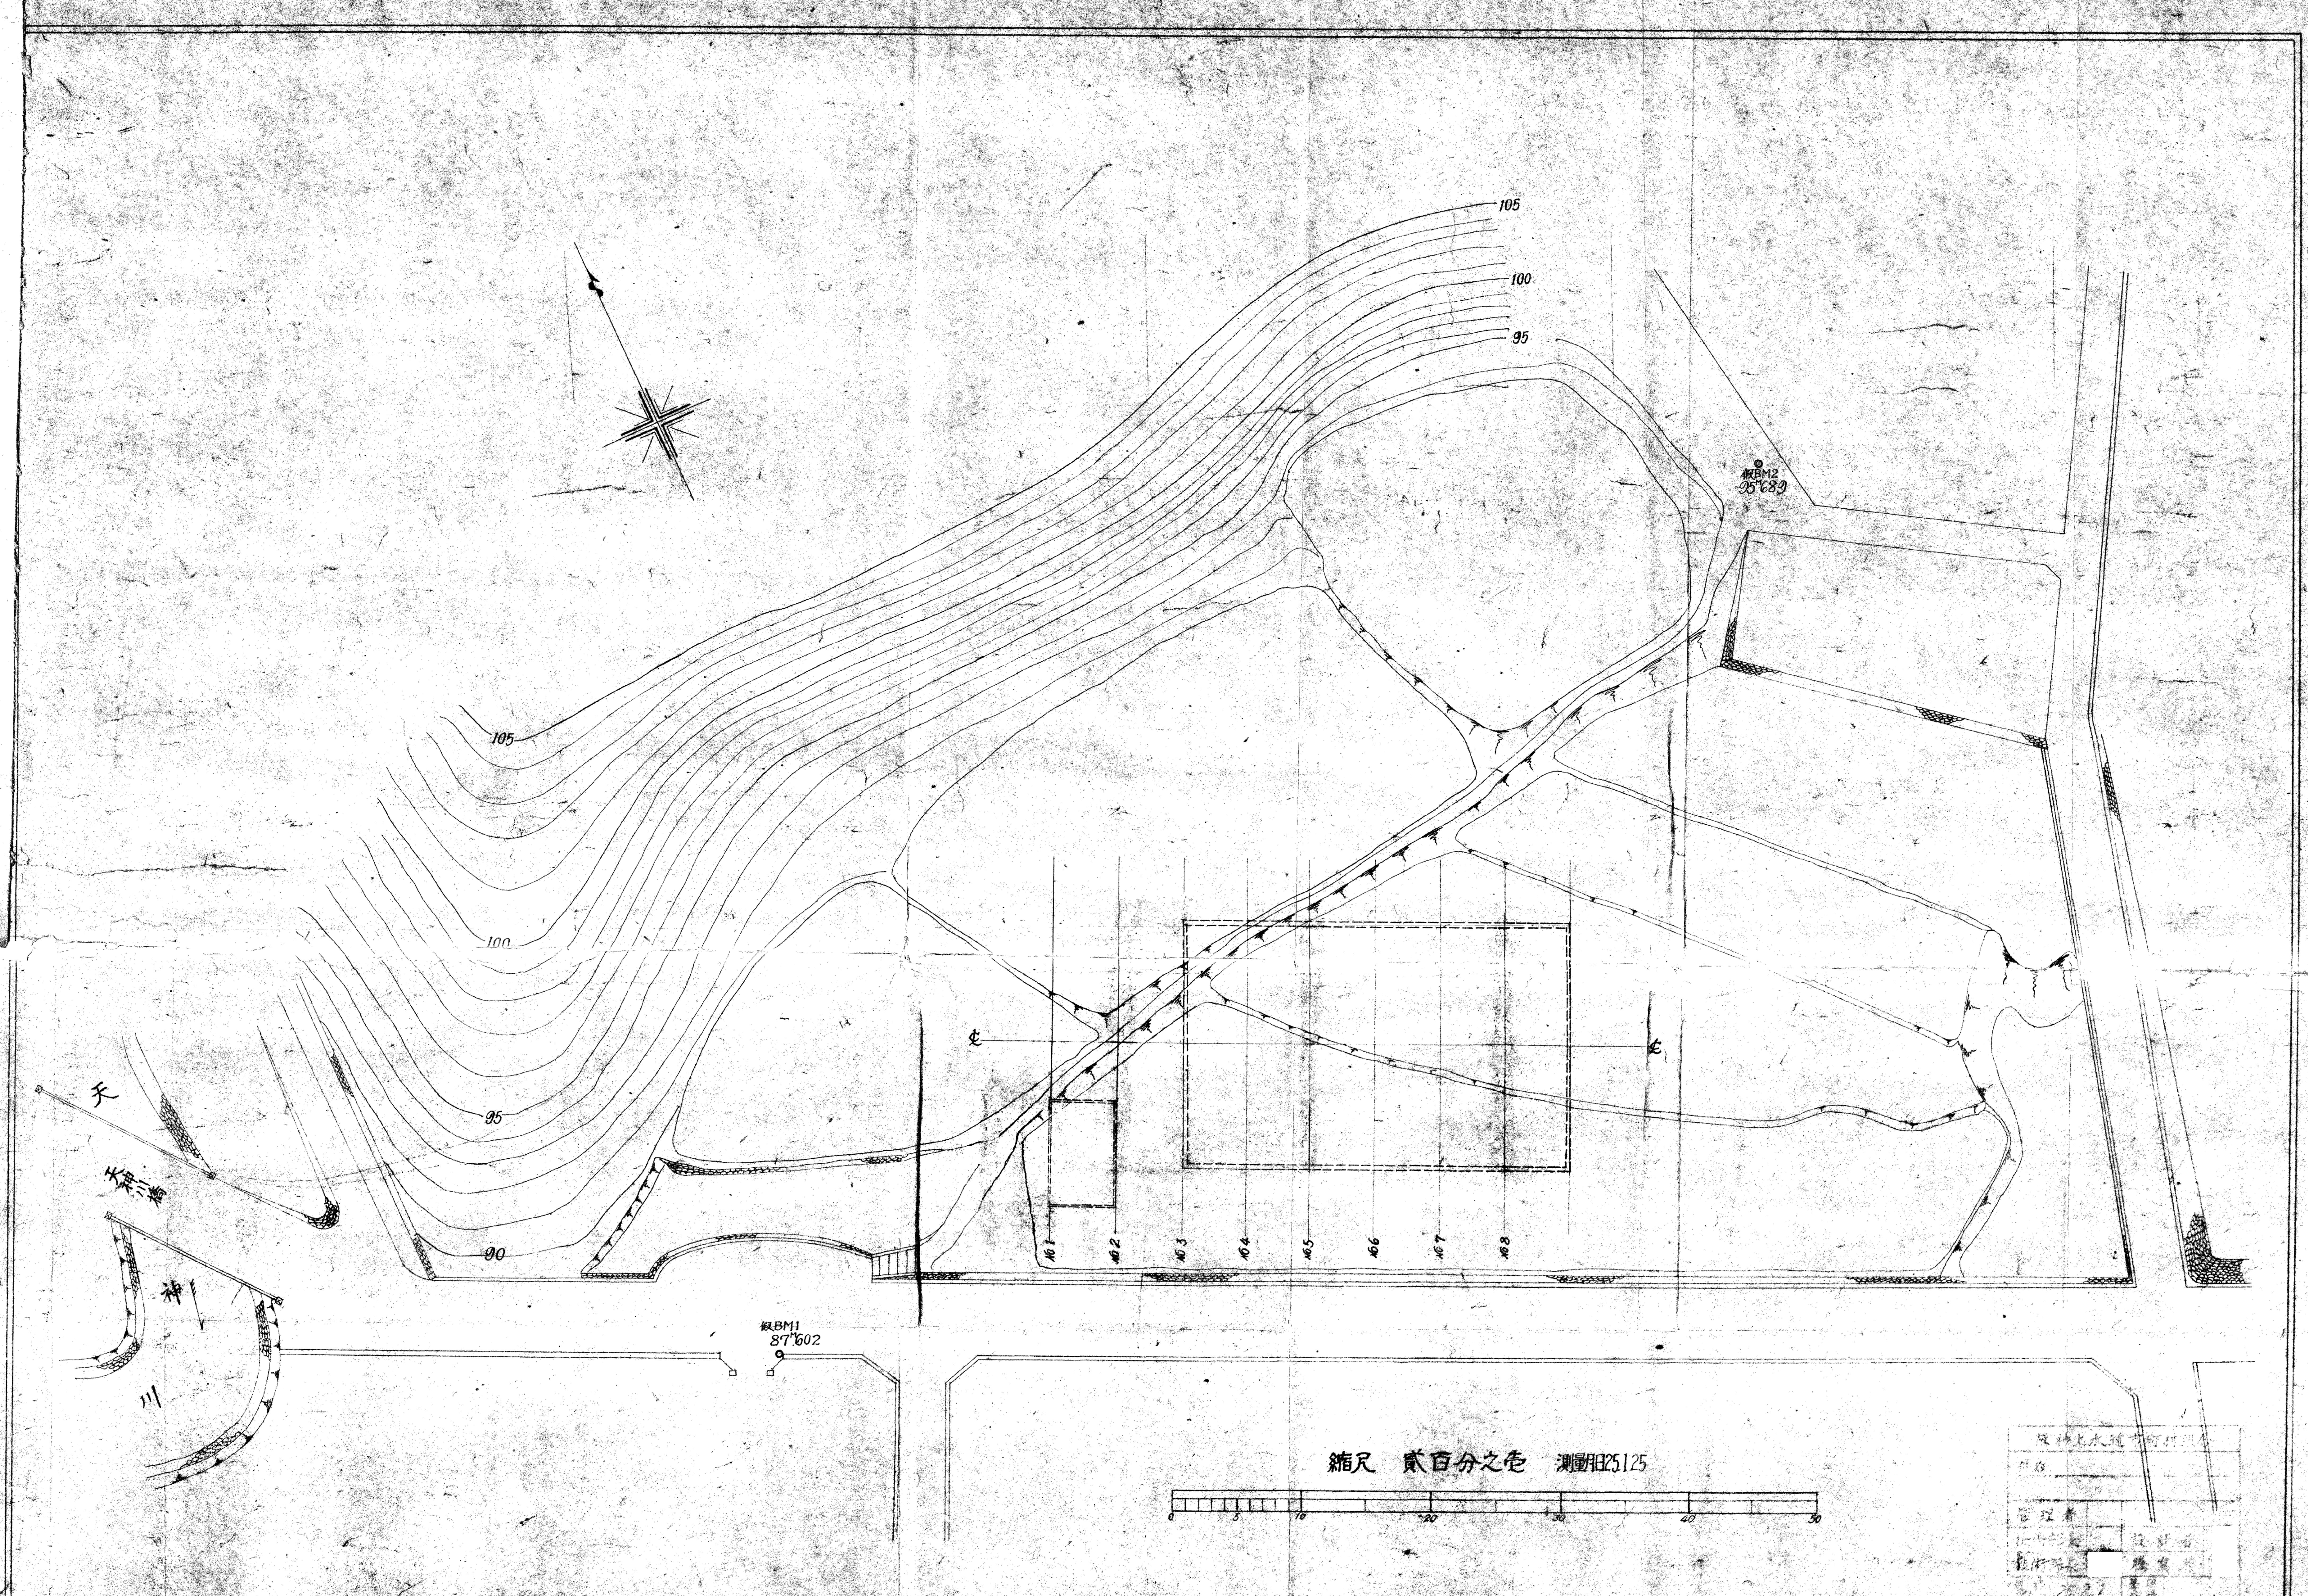

縮尺　貳百分之壱　測量月日25.1.25

阪神上水道市町村組合

件名

管理者

[illegible]　設計者

技術部長　[illegible]

25.2.7　製図

住吉配水池築造工事設計圖

（二）

平面並縦横断

縮尺百分一、二百分一

配水池平面

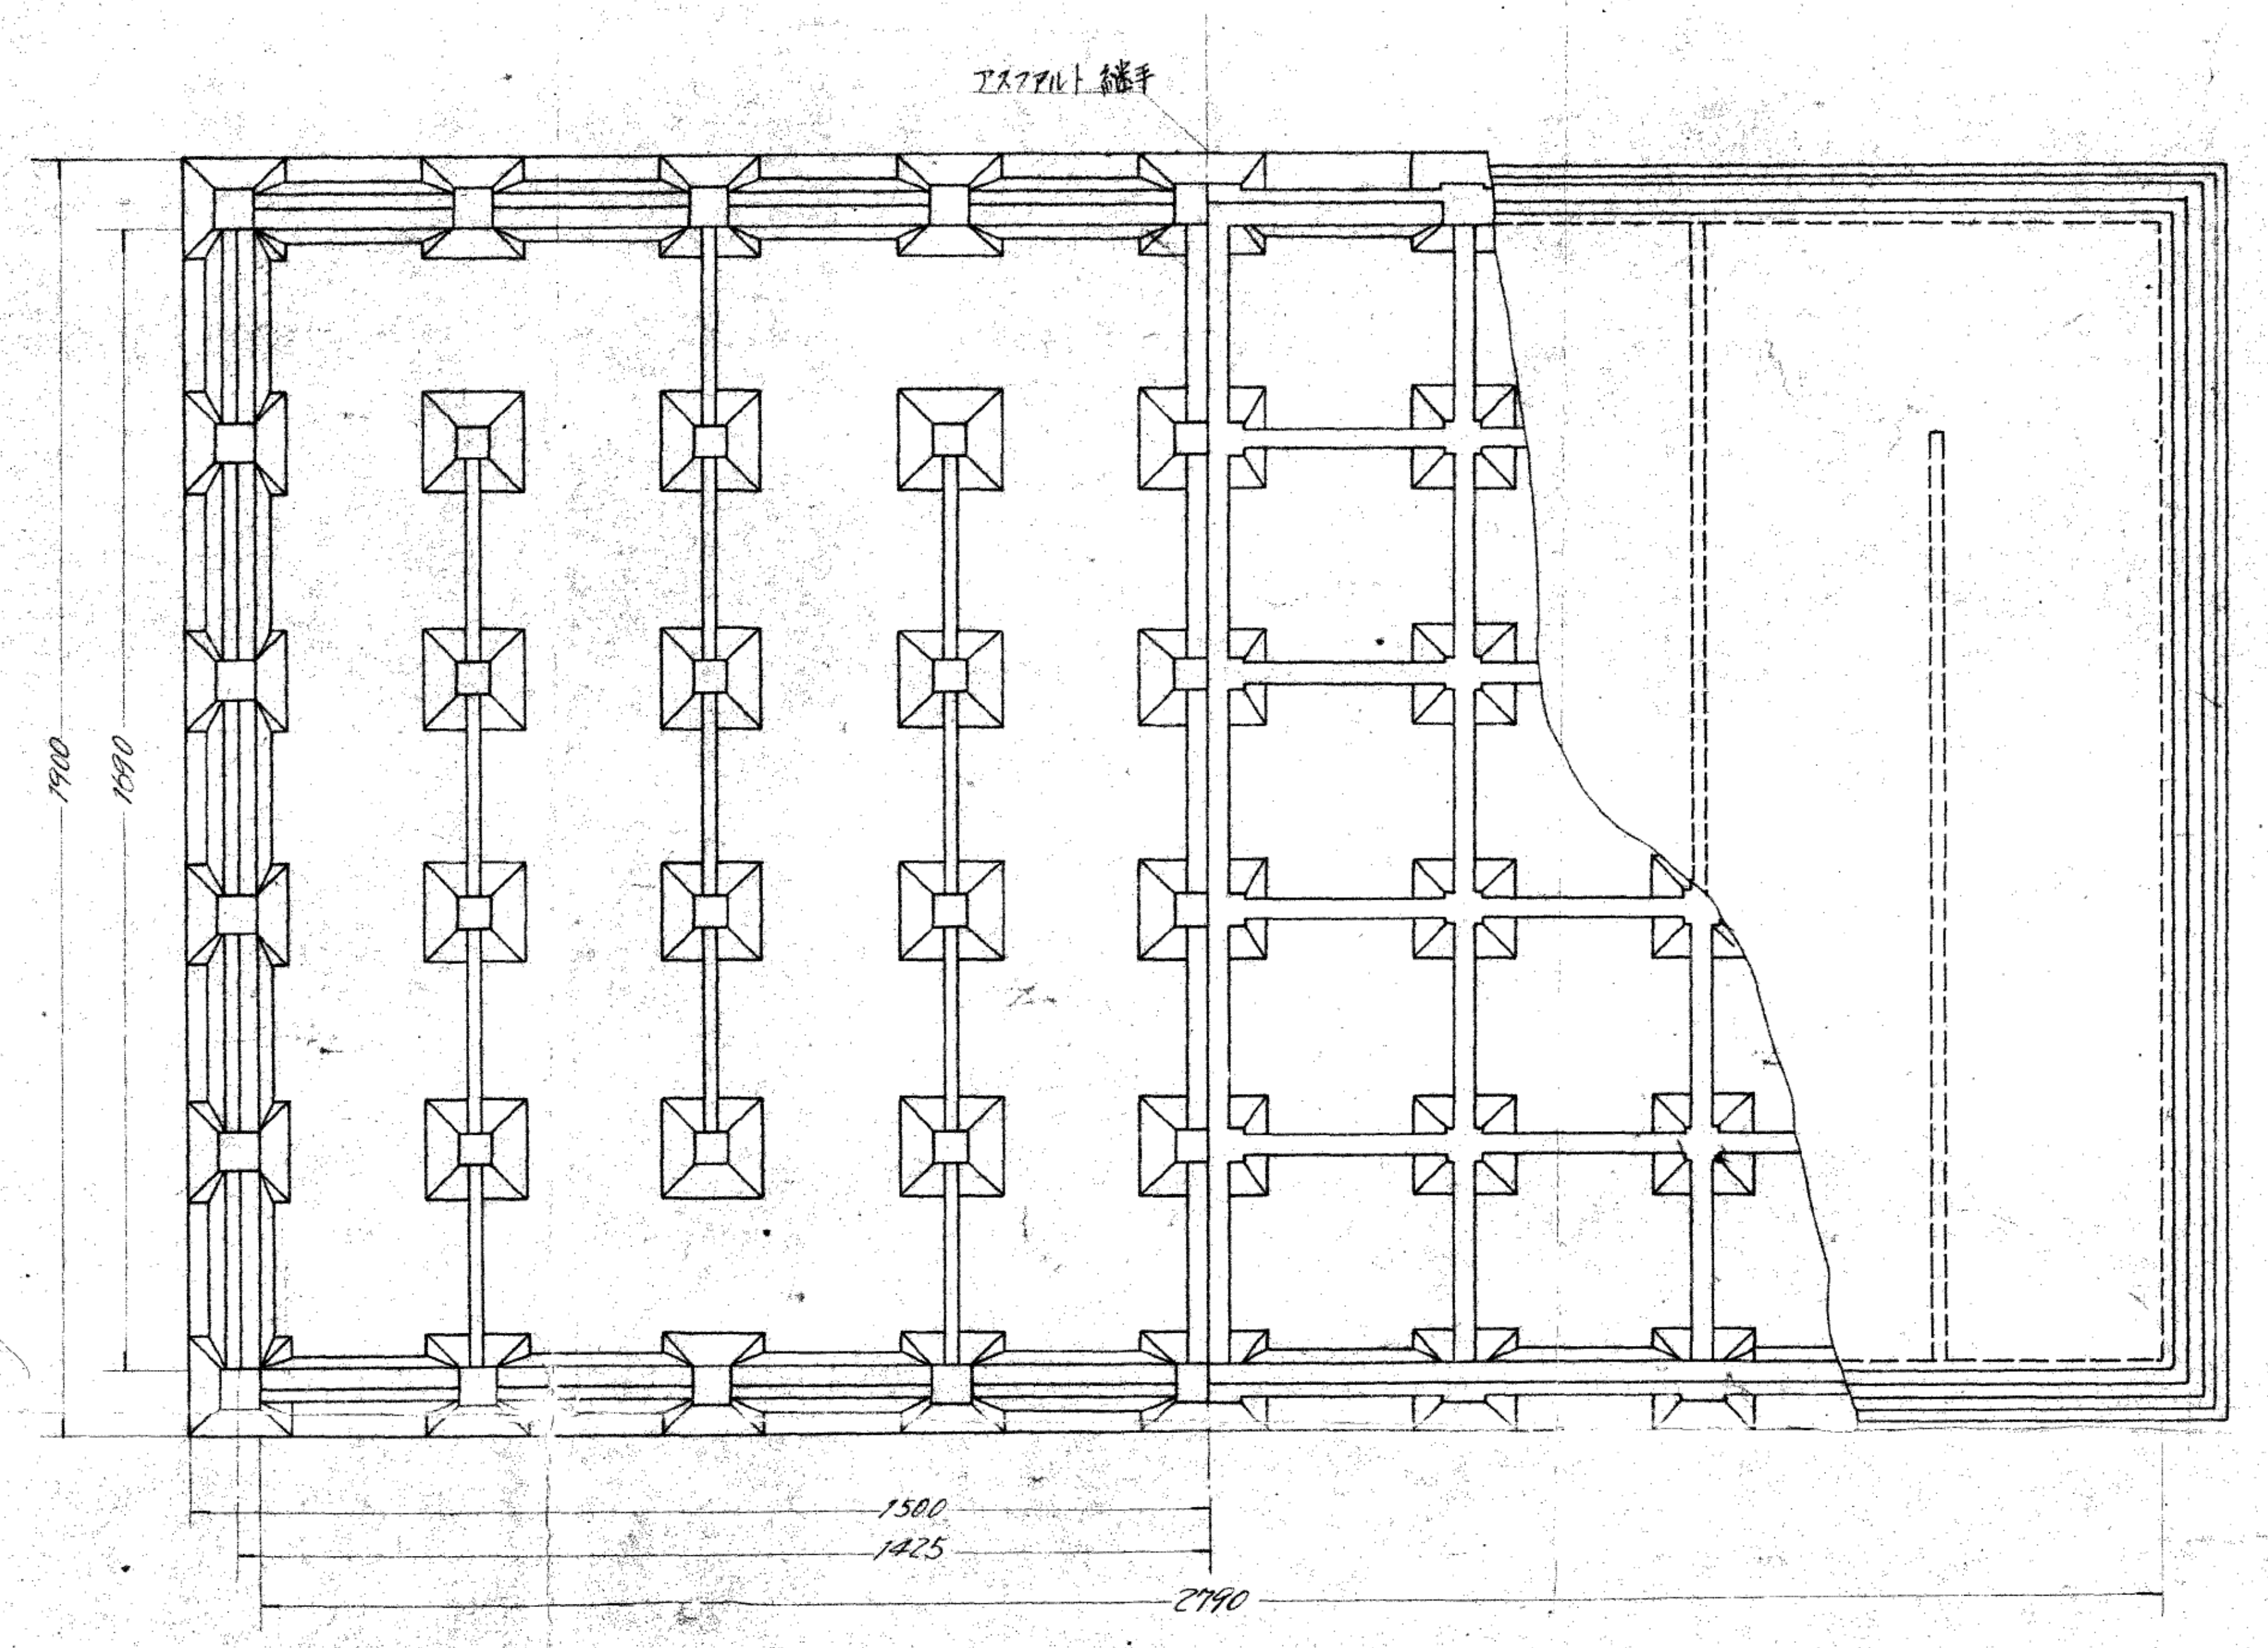

側断面

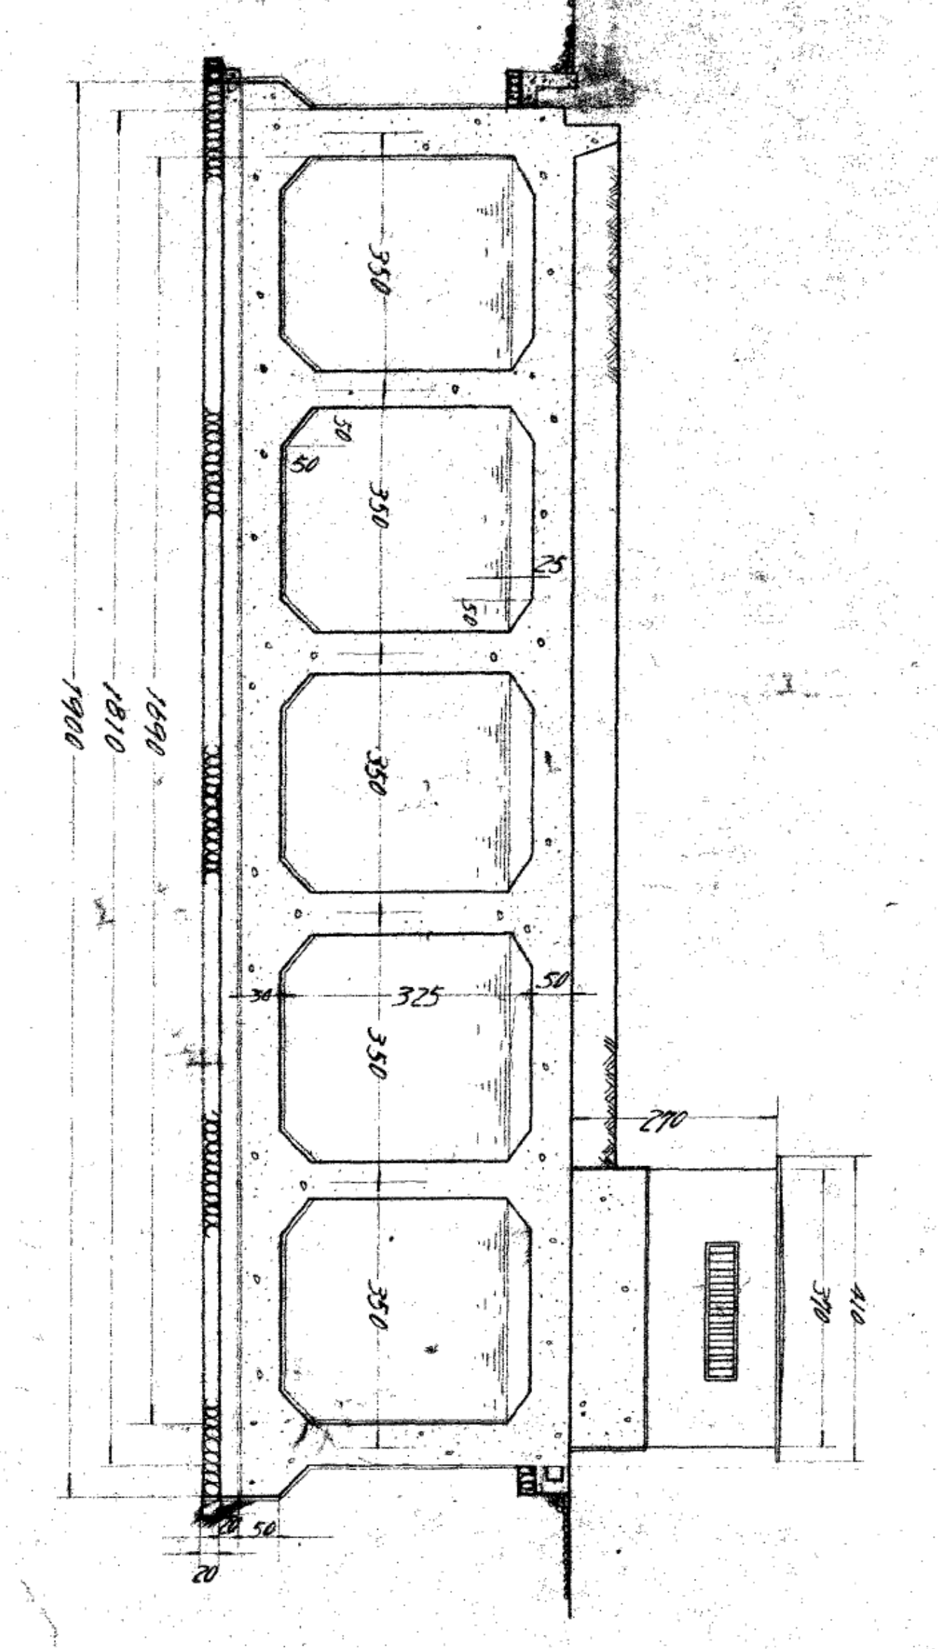

正断面

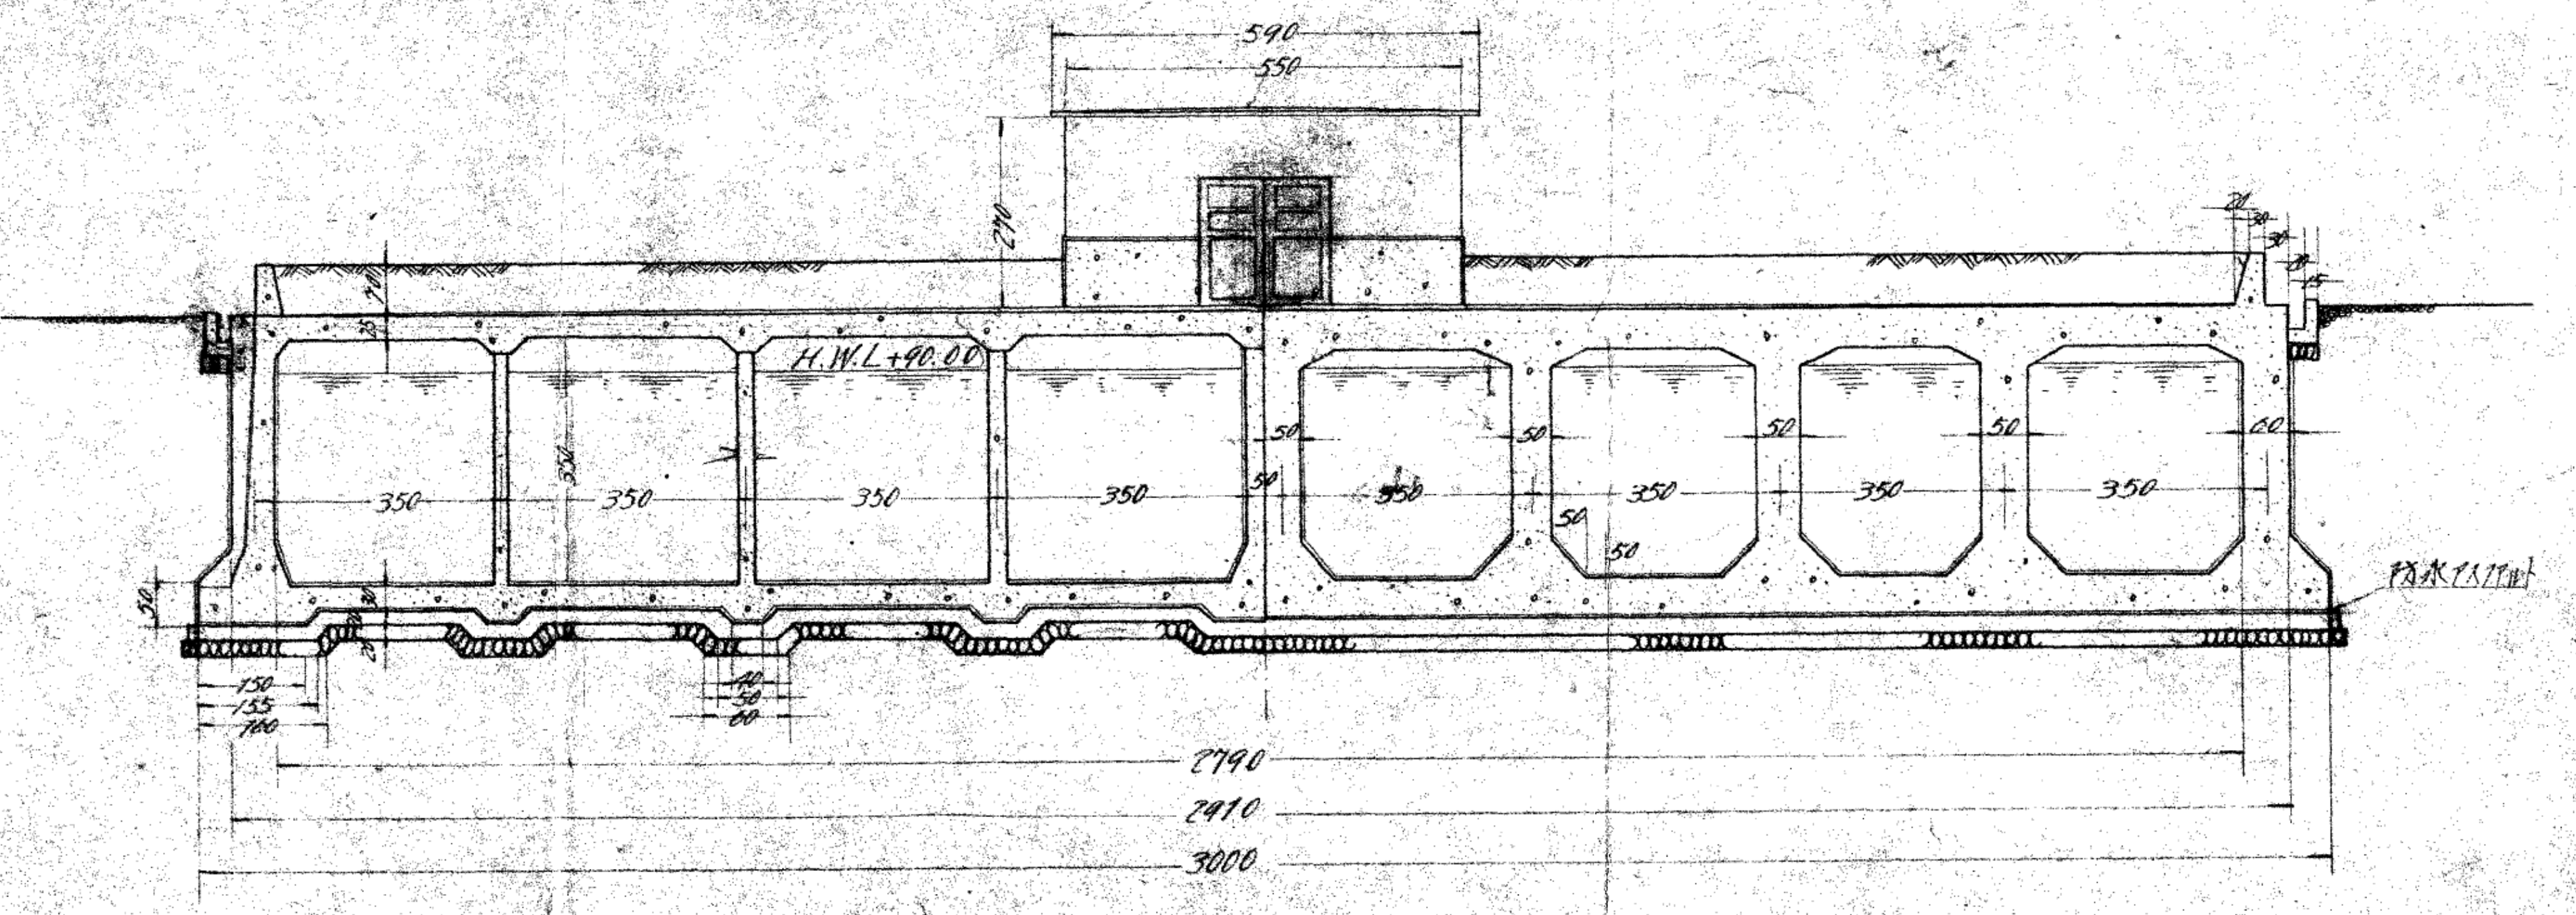

導流壁 1/200

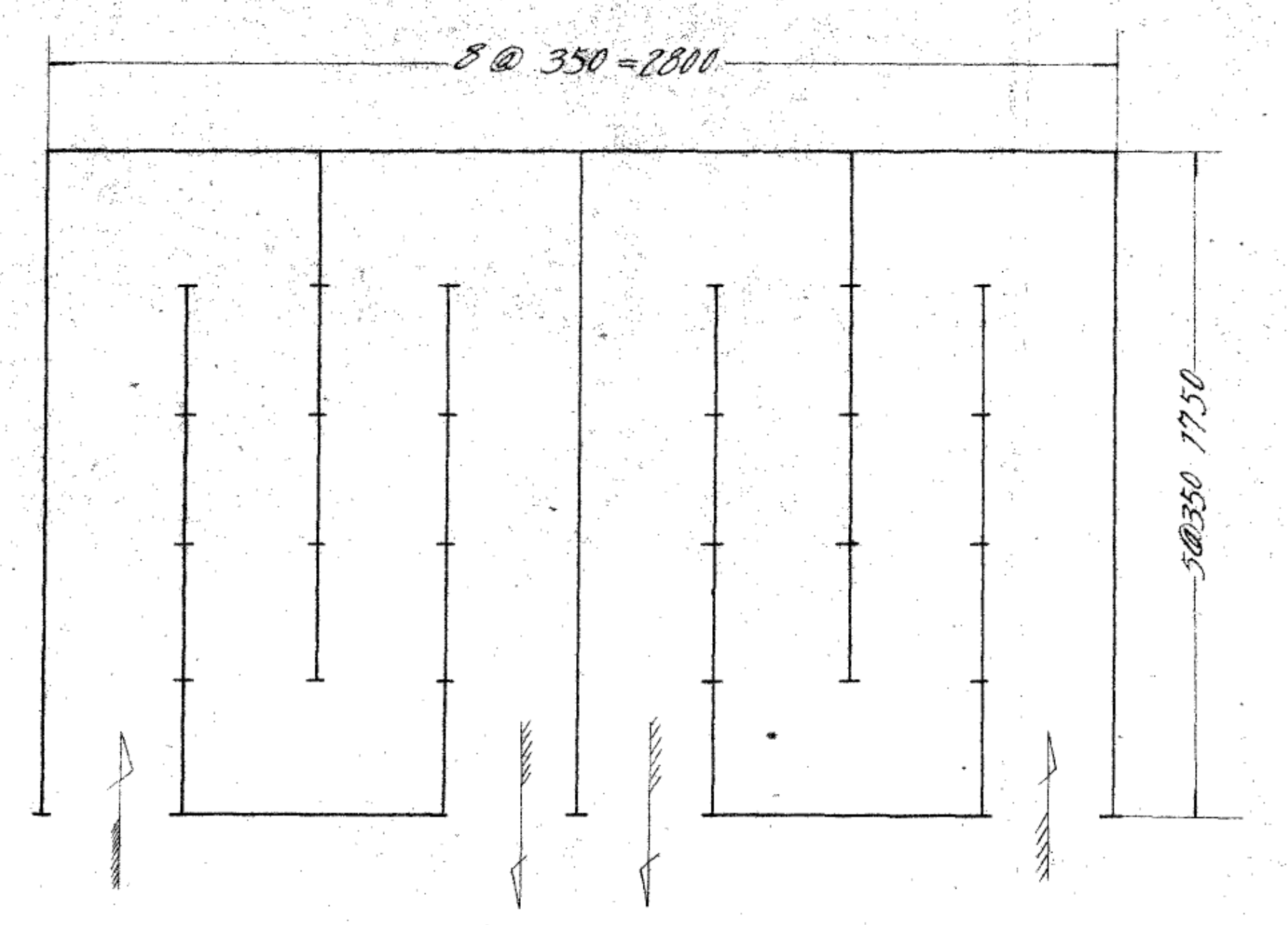

柱配置図 1/200

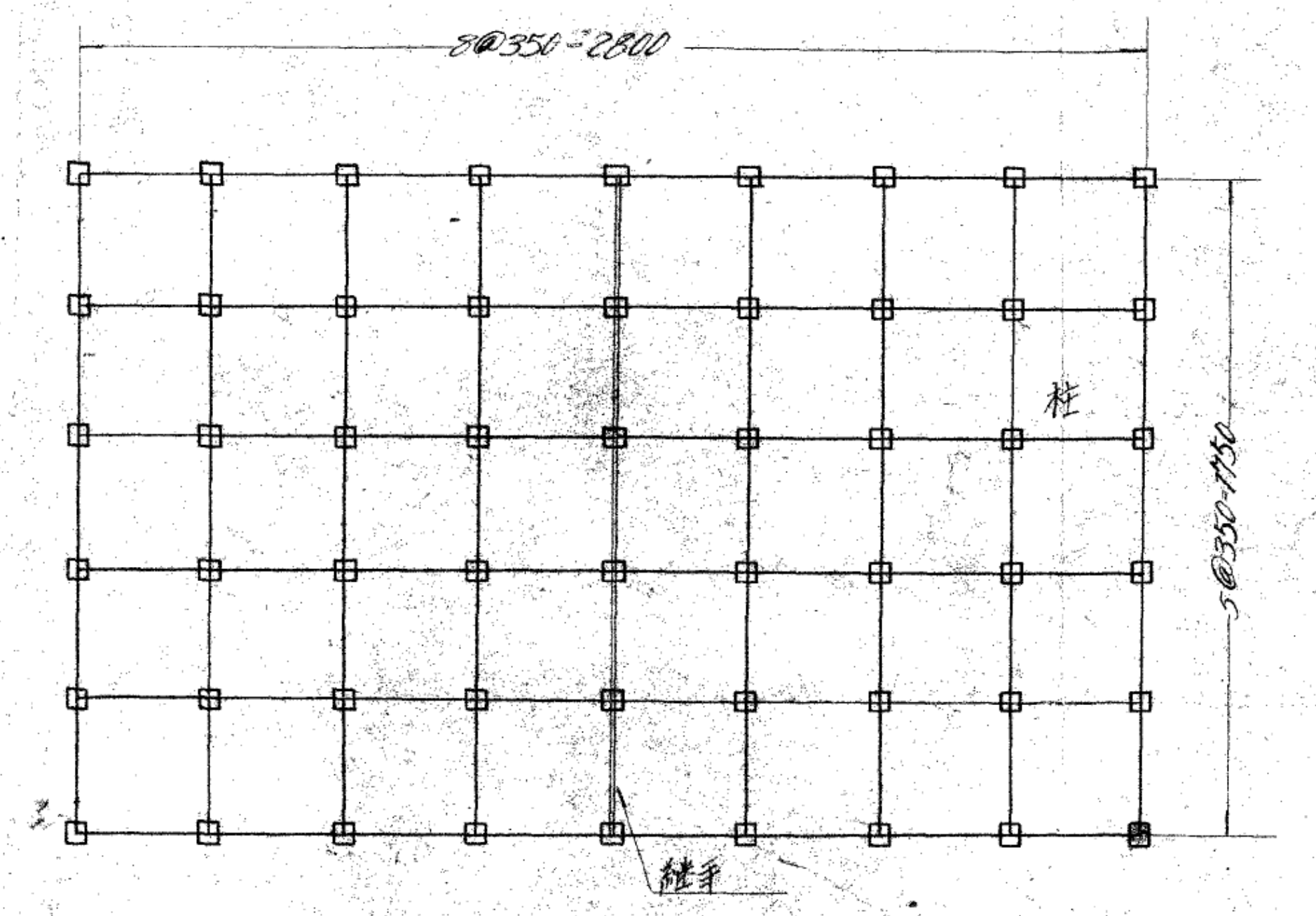

部長
技術課長
設計者
謄寫者

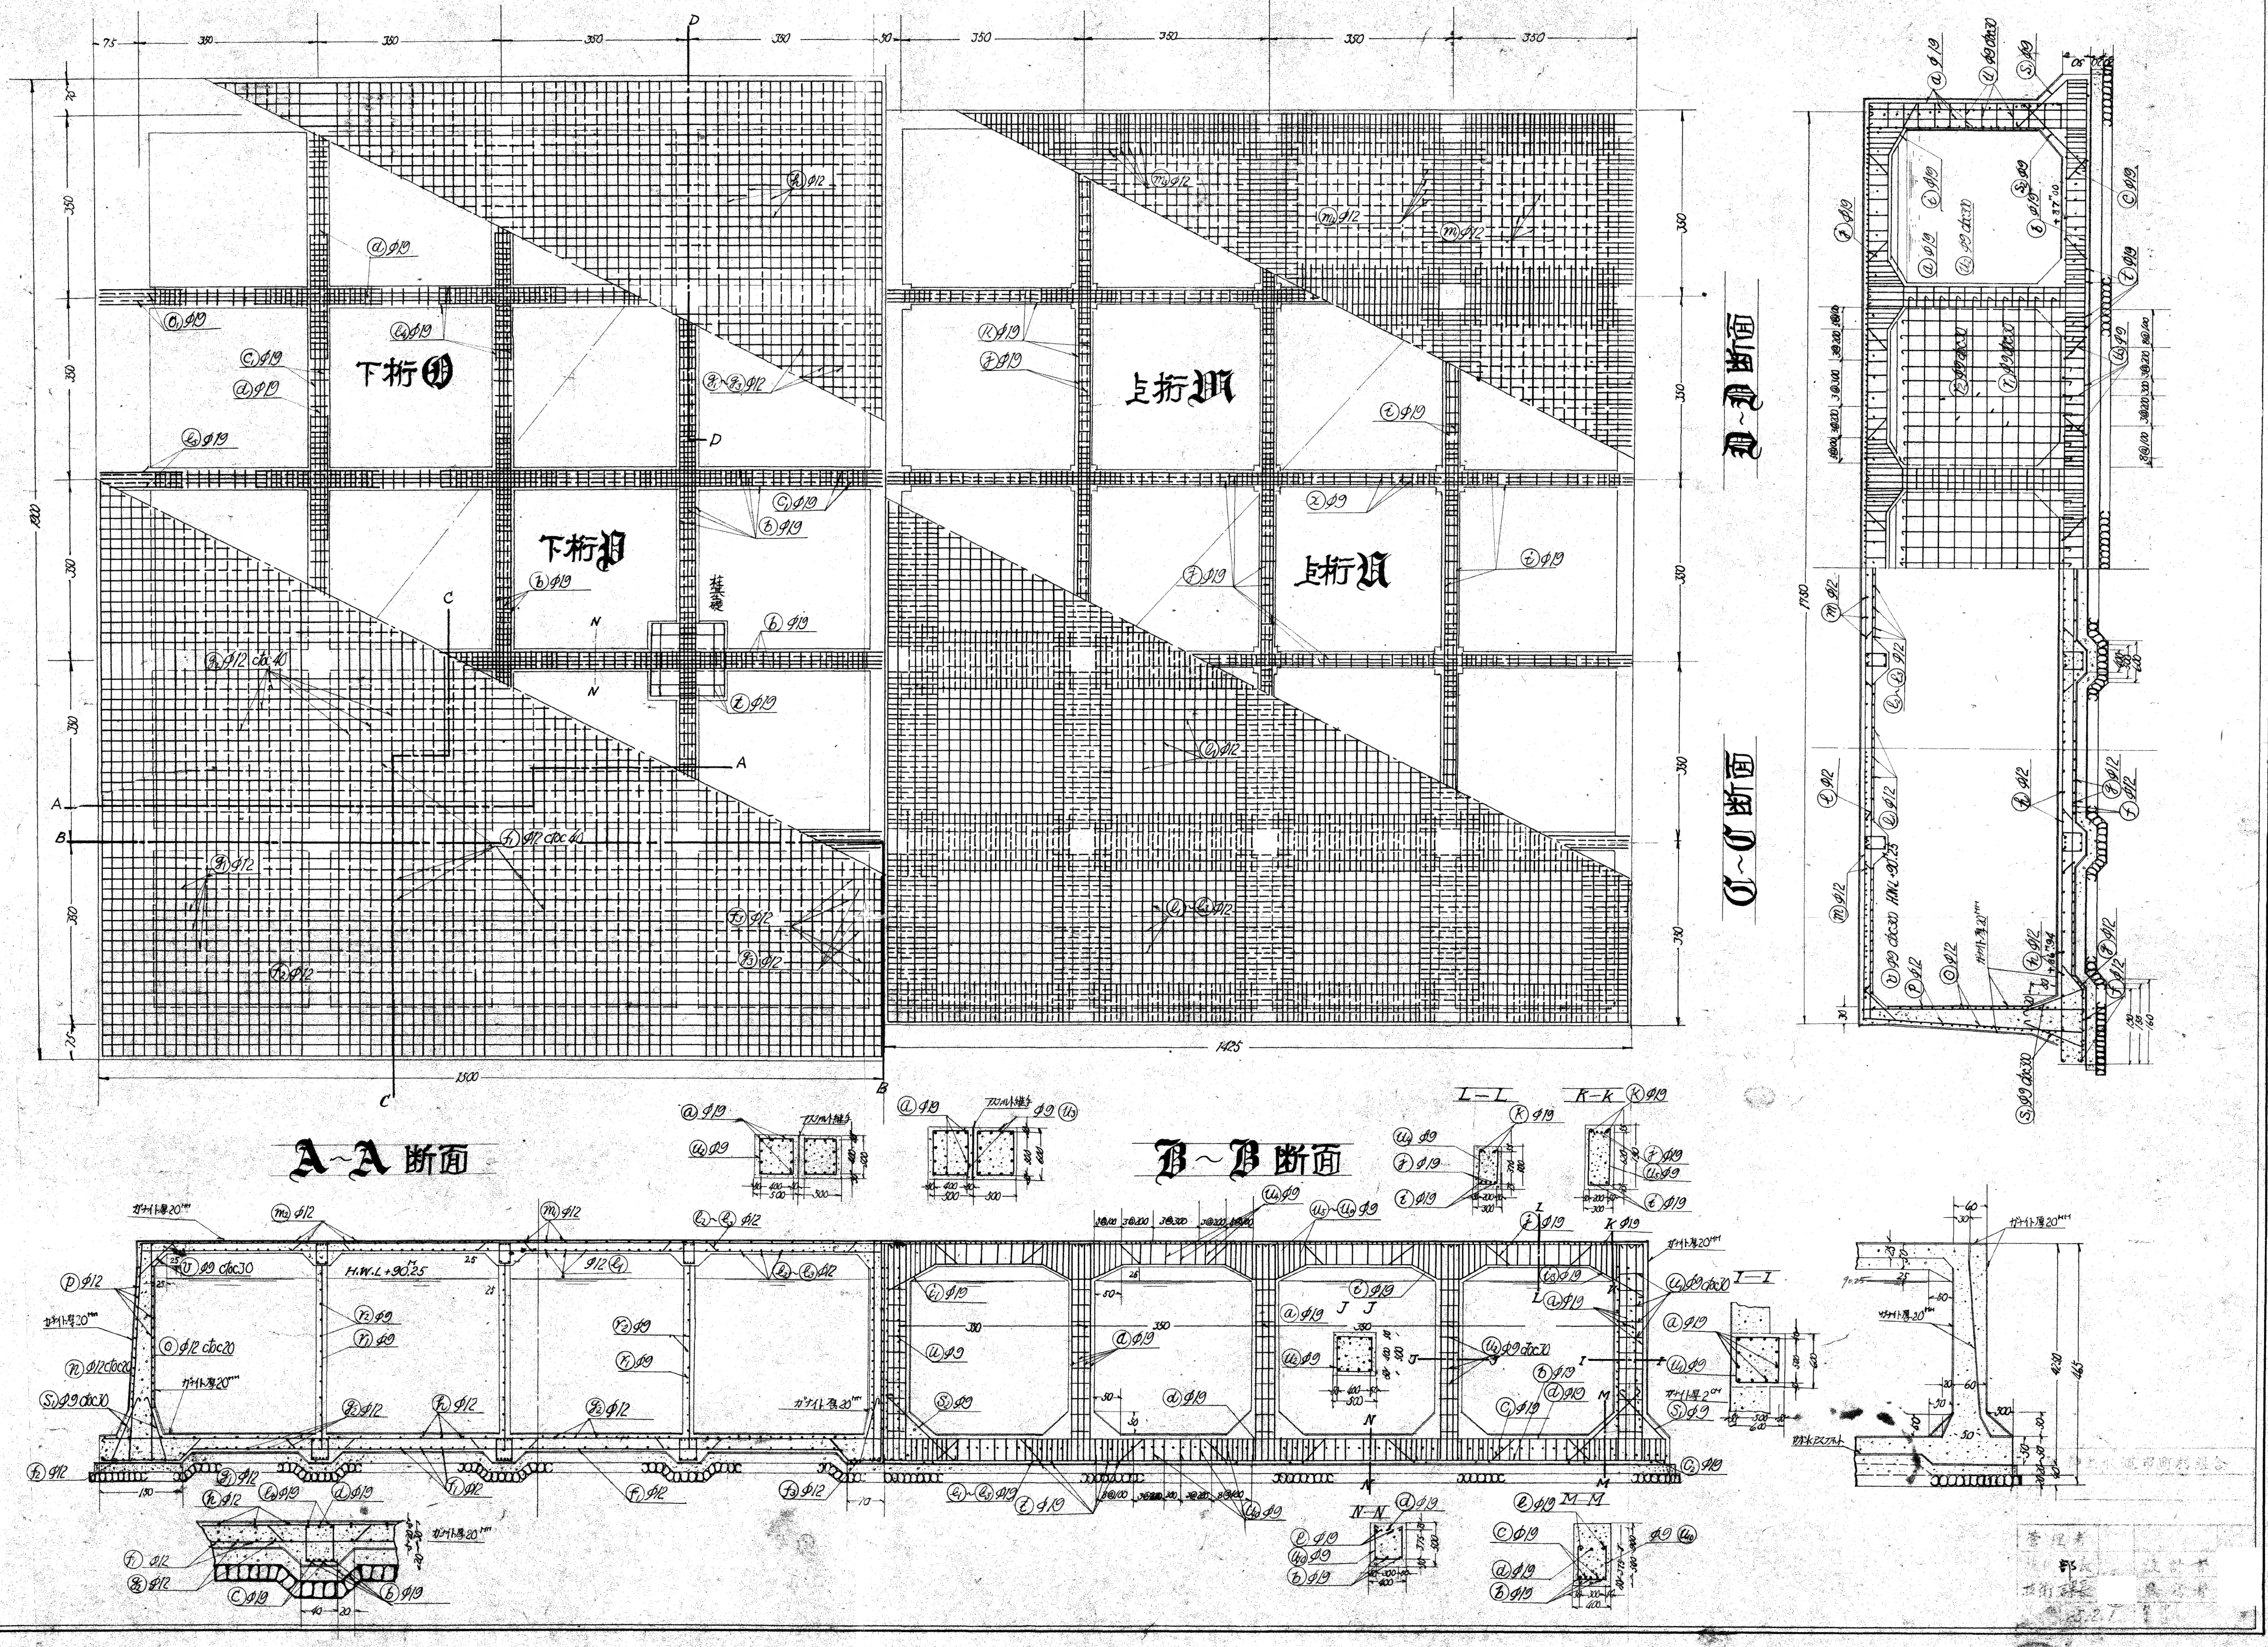

住吉配水池築造工事設計圖（三）

配筋圖

縮尺五十分之一

阪神上水道市町村組合

管理者			
部長		設計者	[redacted]
技術課長	[redacted]	製図者	

住吉配水池築造工事設計圖（四）

鐵筋圖

縮尺五十分之一

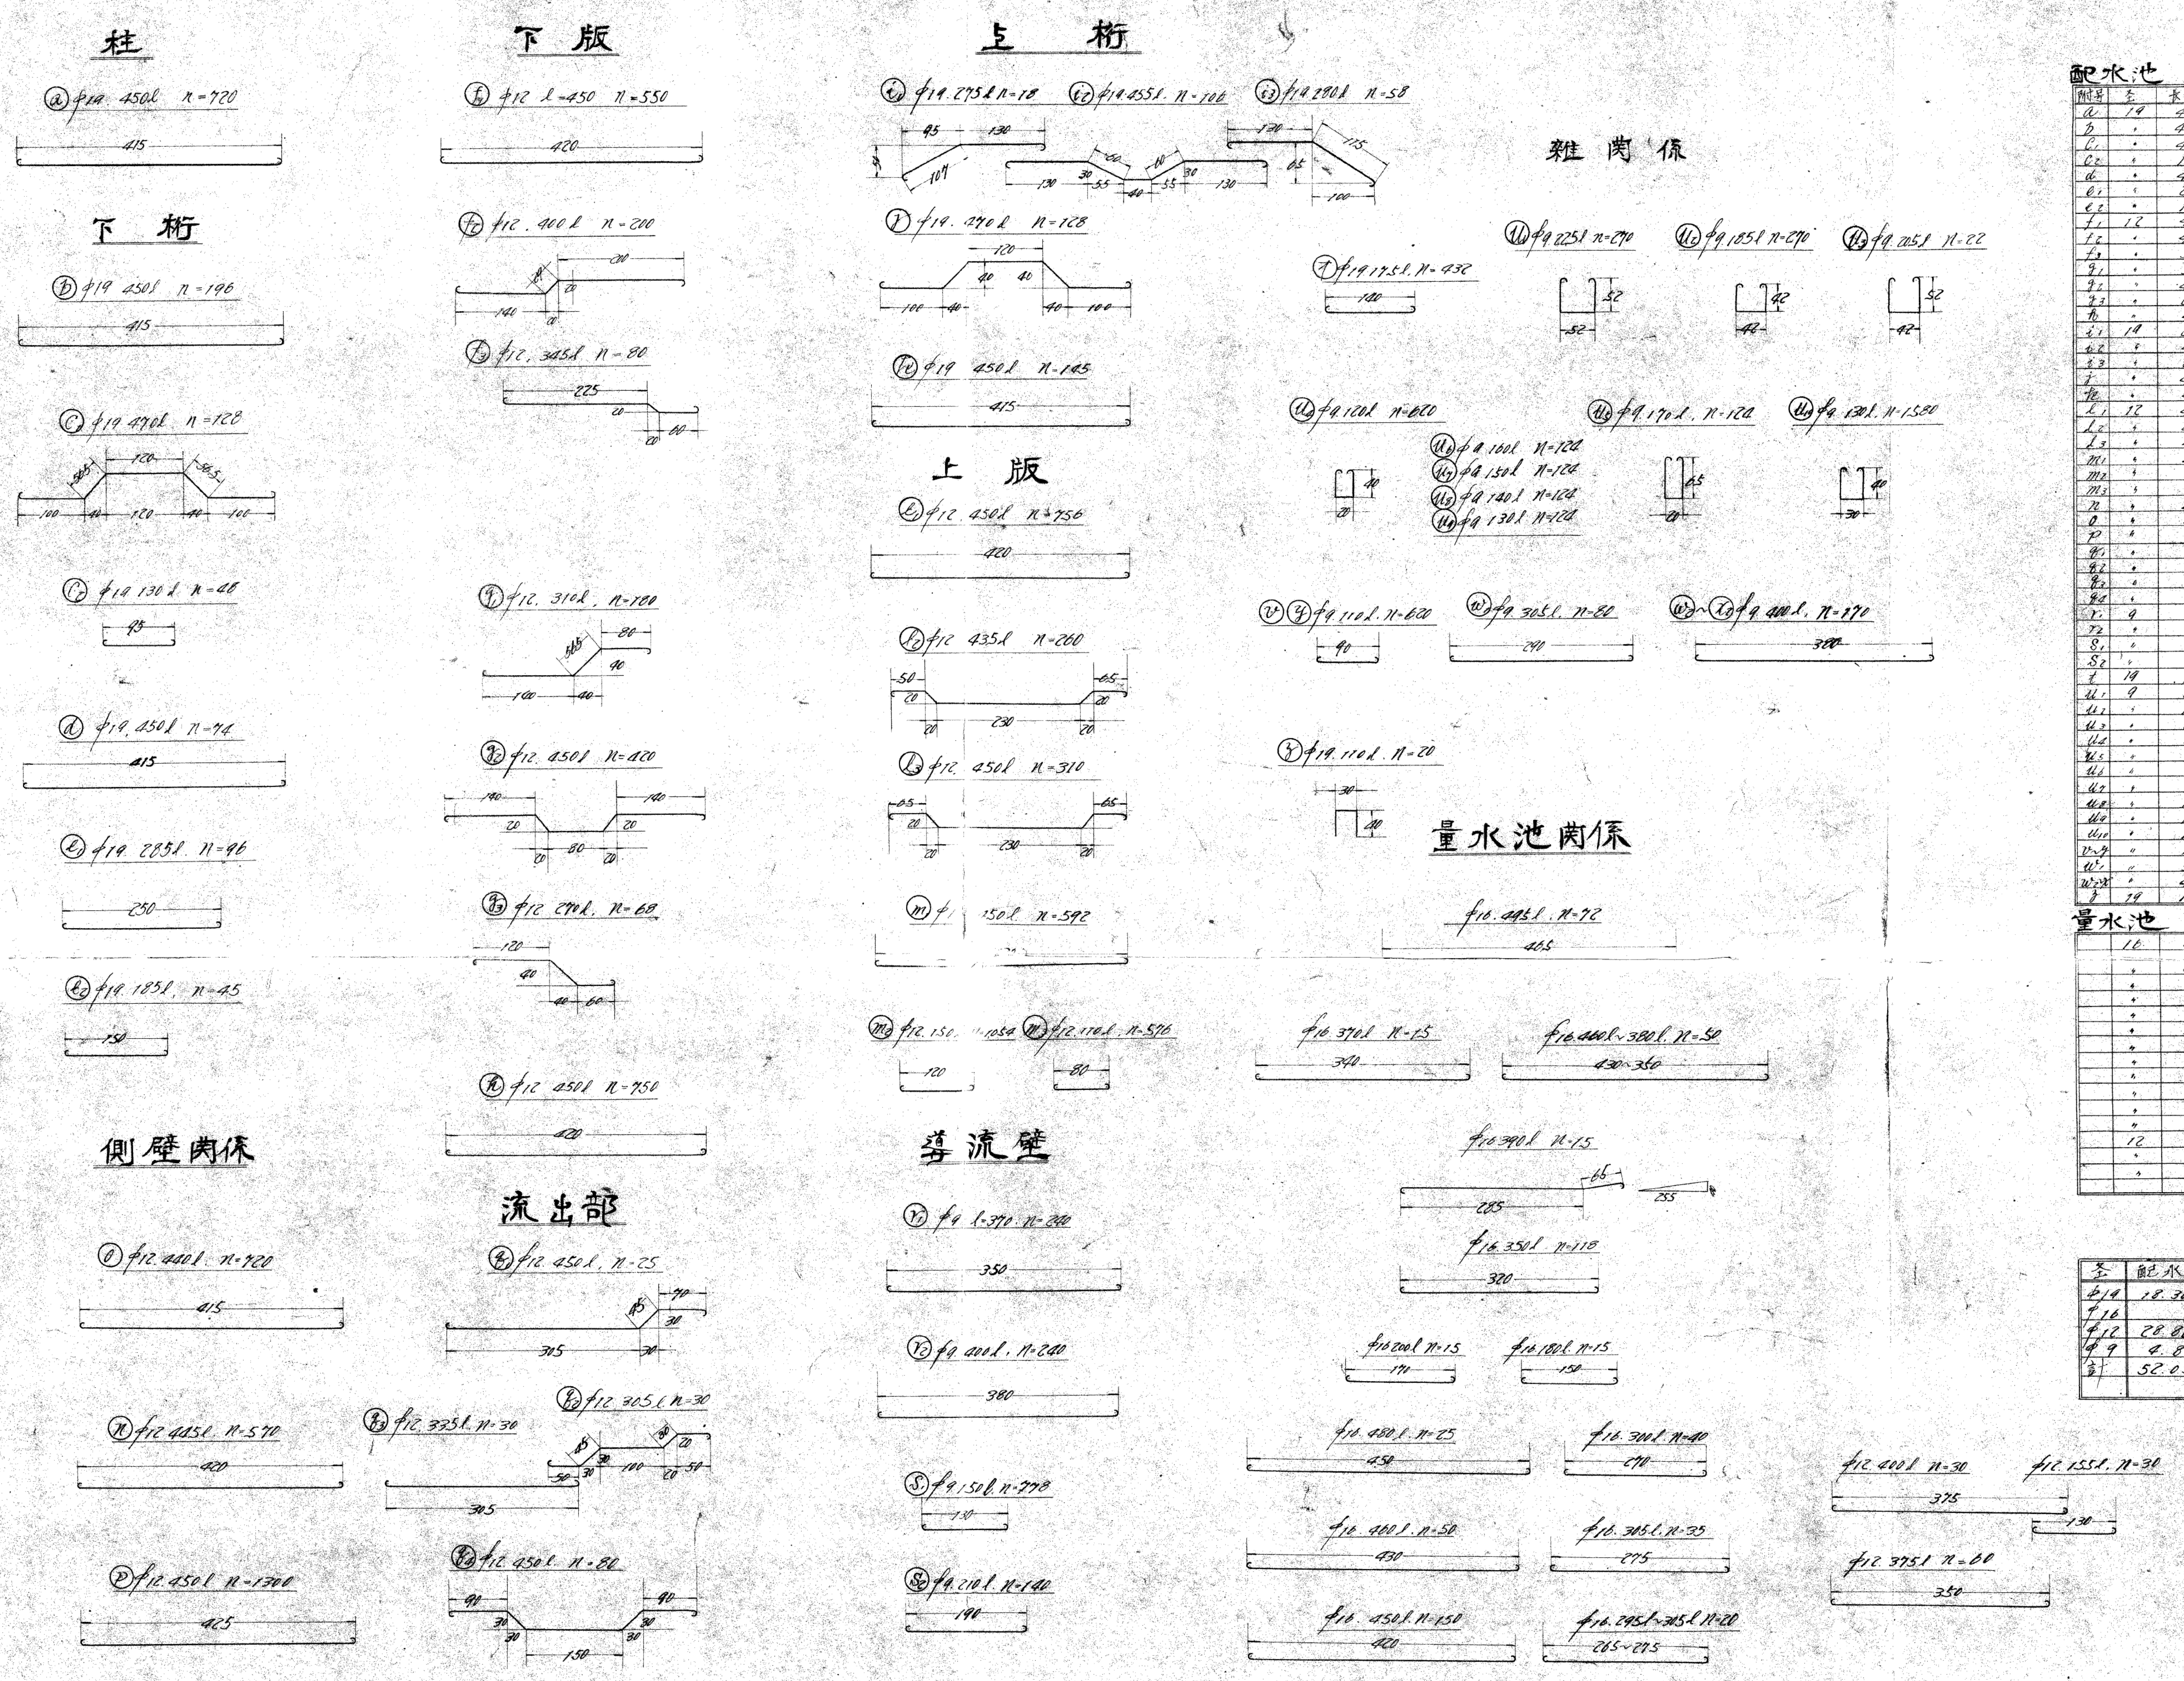

配水池

附号	径	長サ	員数	單位重量	計重量	備考
a	19	450	720	2.226kg/m		柱
b	〃	450	196	〃		下桁
c_1	〃	470	128	〃		〃
c_2	〃	130	48	〃		〃
d	〃	450	74	〃		〃
e_1	〃	285	96	〃		〃
e_2	〃	185	45	〃		〃
f_1	12	450	550	0.888		下版
f_2	〃	400	200	〃		〃
f_3	〃	345	80	〃		〃
g_1	〃	310	180	〃		〃
g_2	〃	450	420	〃		〃
g_3	〃	270	68	〃		〃
h	〃	450	750	〃		〃
i_1	19	275	18	2.226		上桁
i_2	〃	455	106	〃		〃
i_3	〃	280	58	〃		〃
j	〃	470	128	〃		〃
k	〃	450	145	〃		〃
l_1	12	450	756	0.888		上版
l_2	〃	435	260	〃		〃
l_3	〃	450	310	〃		〃
m_1	〃	450	592	〃		〃
m_2	〃	150	1054	〃		〃
m_3	〃	110	576	〃		〃
n	〃	445	570	〃		側壁
o	〃	440	720	〃		〃
p	〃	450	1300	〃		〃
q_1	〃	450	25	〃		流出部
q_2	〃	305	30	〃		〃
q_3	〃	335	30	〃		〃
q_4	〃	450	80	〃		〃
r_1	9	370	240	0.499		導流壁
r_2	〃	400	240	〃		〃
s_1	〃	150	778	〃		〃
s_2	〃	210	140	〃		〃
t	19	175	432	2.224		雜関係
u_1	9	225	270	0.499		〃
u_2	〃	185	270	〃		〃
u_3	〃	205	22	〃		〃
u_4	〃	120	620	〃		〃
u_5	〃	170	124	〃		〃
u_6	〃	160	124	〃		〃
u_7	〃	150	124	〃		〃
u_8	〃	140	124	〃		〃
u_9	〃	130	124	〃		〃
u_{10}	〃	130	1580	〃		〃
v~y	〃	110	620	〃		〃
w_1	〃	305	80	〃		〃
w_2~x	〃	400	170	〃		〃
z	19	110	20	2226		足掛金物

量水池

	16	495	72	1.578		
	〃	420	50	〃		
	〃	390	15	〃		
	〃	350	118	〃		
	〃	200	15	〃		
	〃	180	15	〃		
	〃	480	25	〃		
	〃	300	40	〃		
	〃	460	50	〃		
	〃	305	35	〃		
	〃	450	150	〃		
	〃	300	20	〃		
	12	400	30	0.888		
	〃	155	30	〃		
	〃	375	60	〃		

径	配水池	量水池	總合計
φ19	18.306kg.6		18.306kg.6
φ16		3.886kg.0	3.886.0
φ12	28.863.8	347.7	29.211.5
φ9	4.887.8		4.887.8
計	52.058kg.2	4.233kg.7	56.300kg

阪神上水道市町村組合

住吉配水池築造工事竣工圖（五）

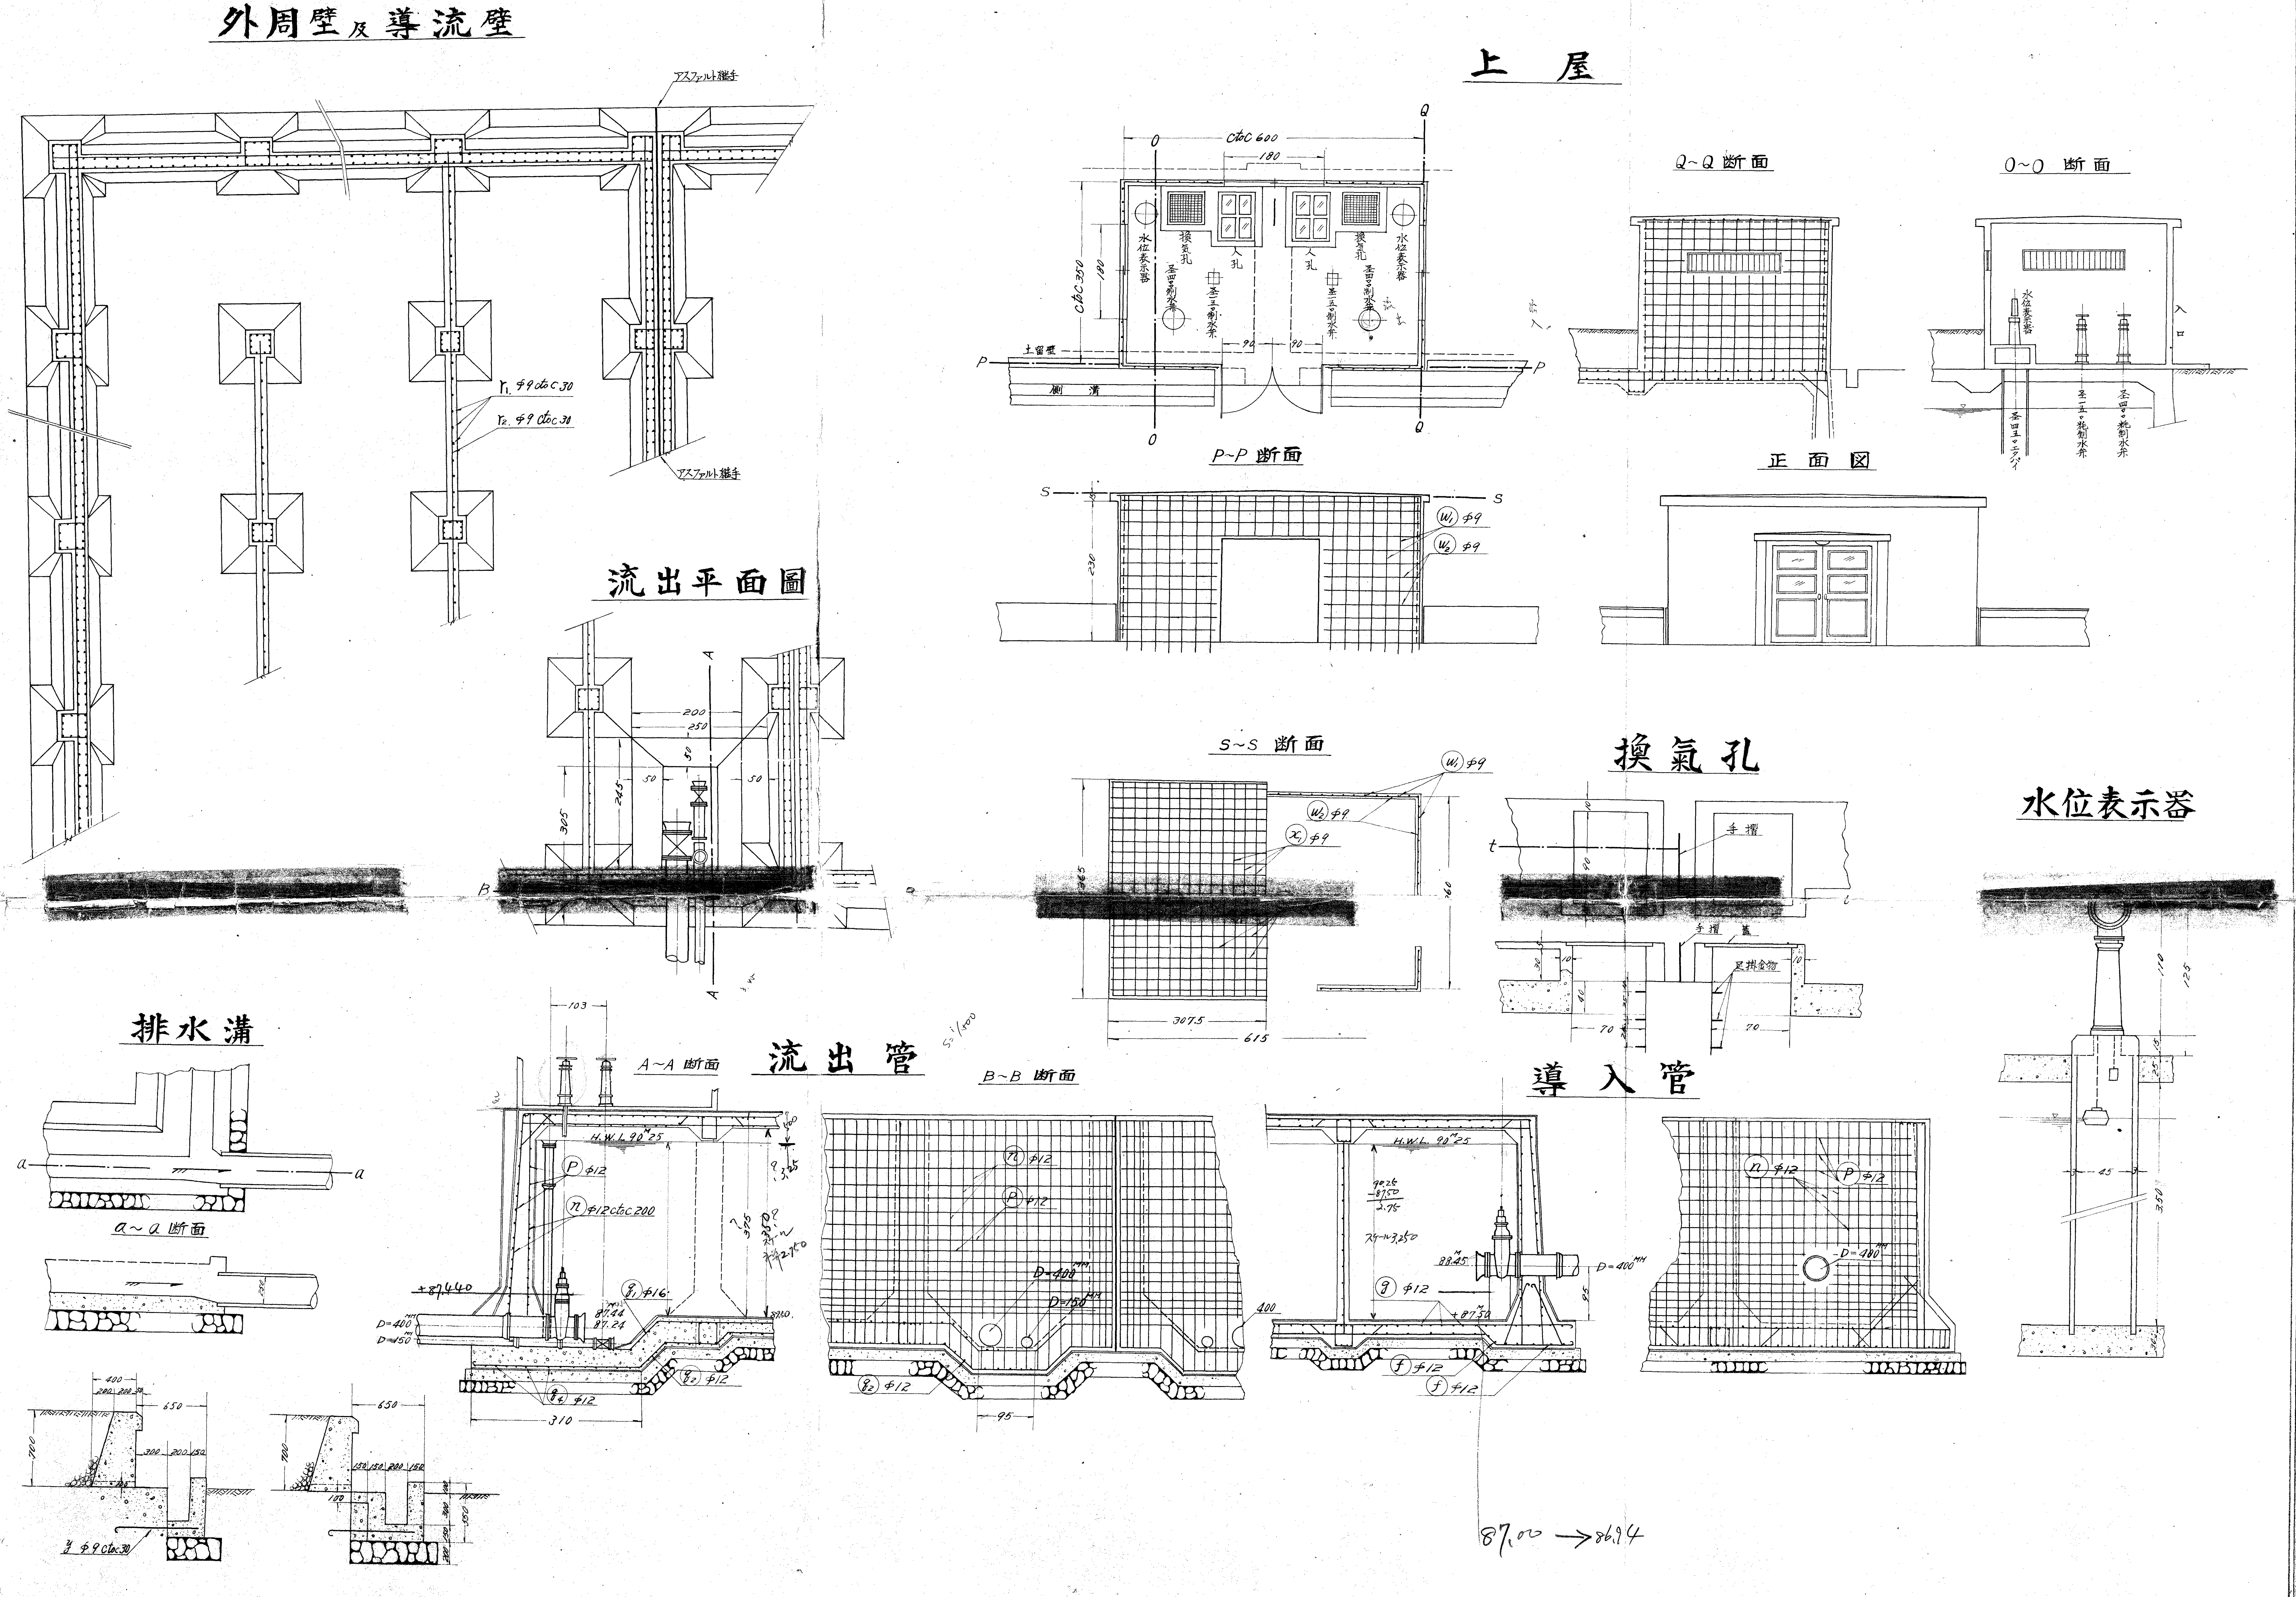

住吉配水池築造工事設工圖(六) 堀鑿斷面 縮尺百分之一

工種＼名稱	配水池	量水池	備考
掘鑿工甲	2590M³	145M³	
仝右乙	740		
盛土工	1817.5	187.5	
埋戻工	1100		
覆蓋盛土	370		

横断面図 縮尺百分之一

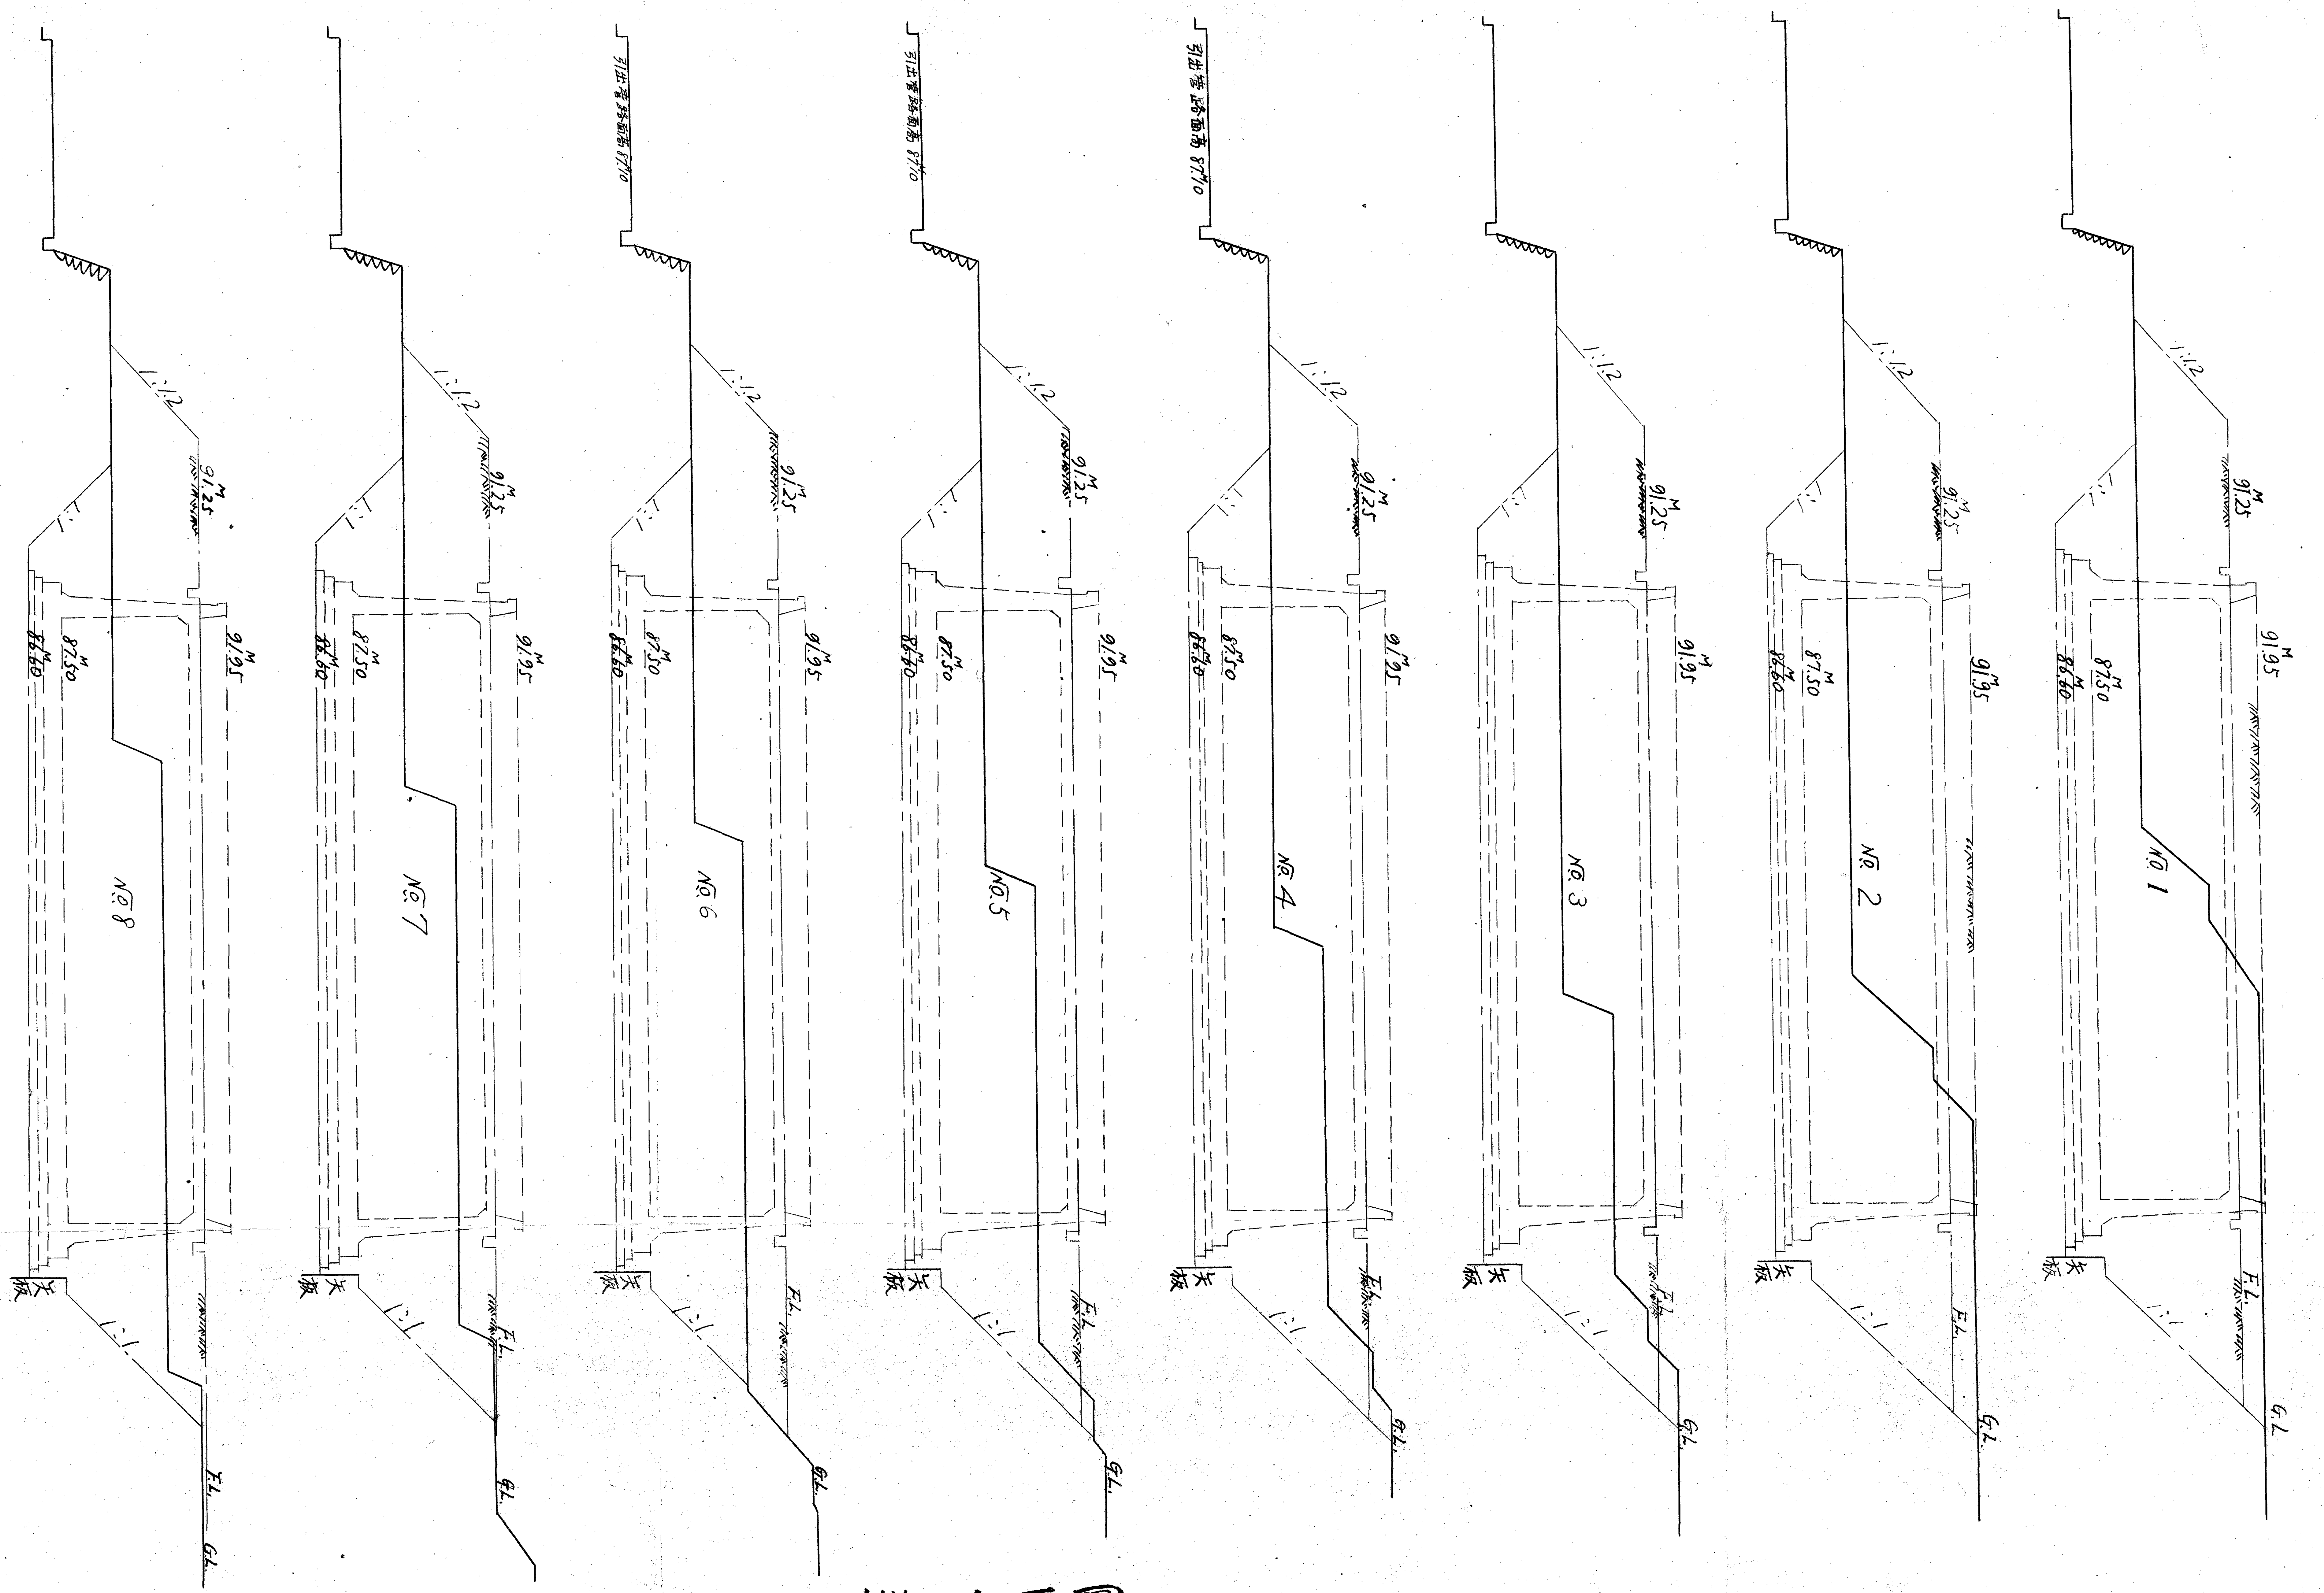

縦断面圖 縮尺百分之一

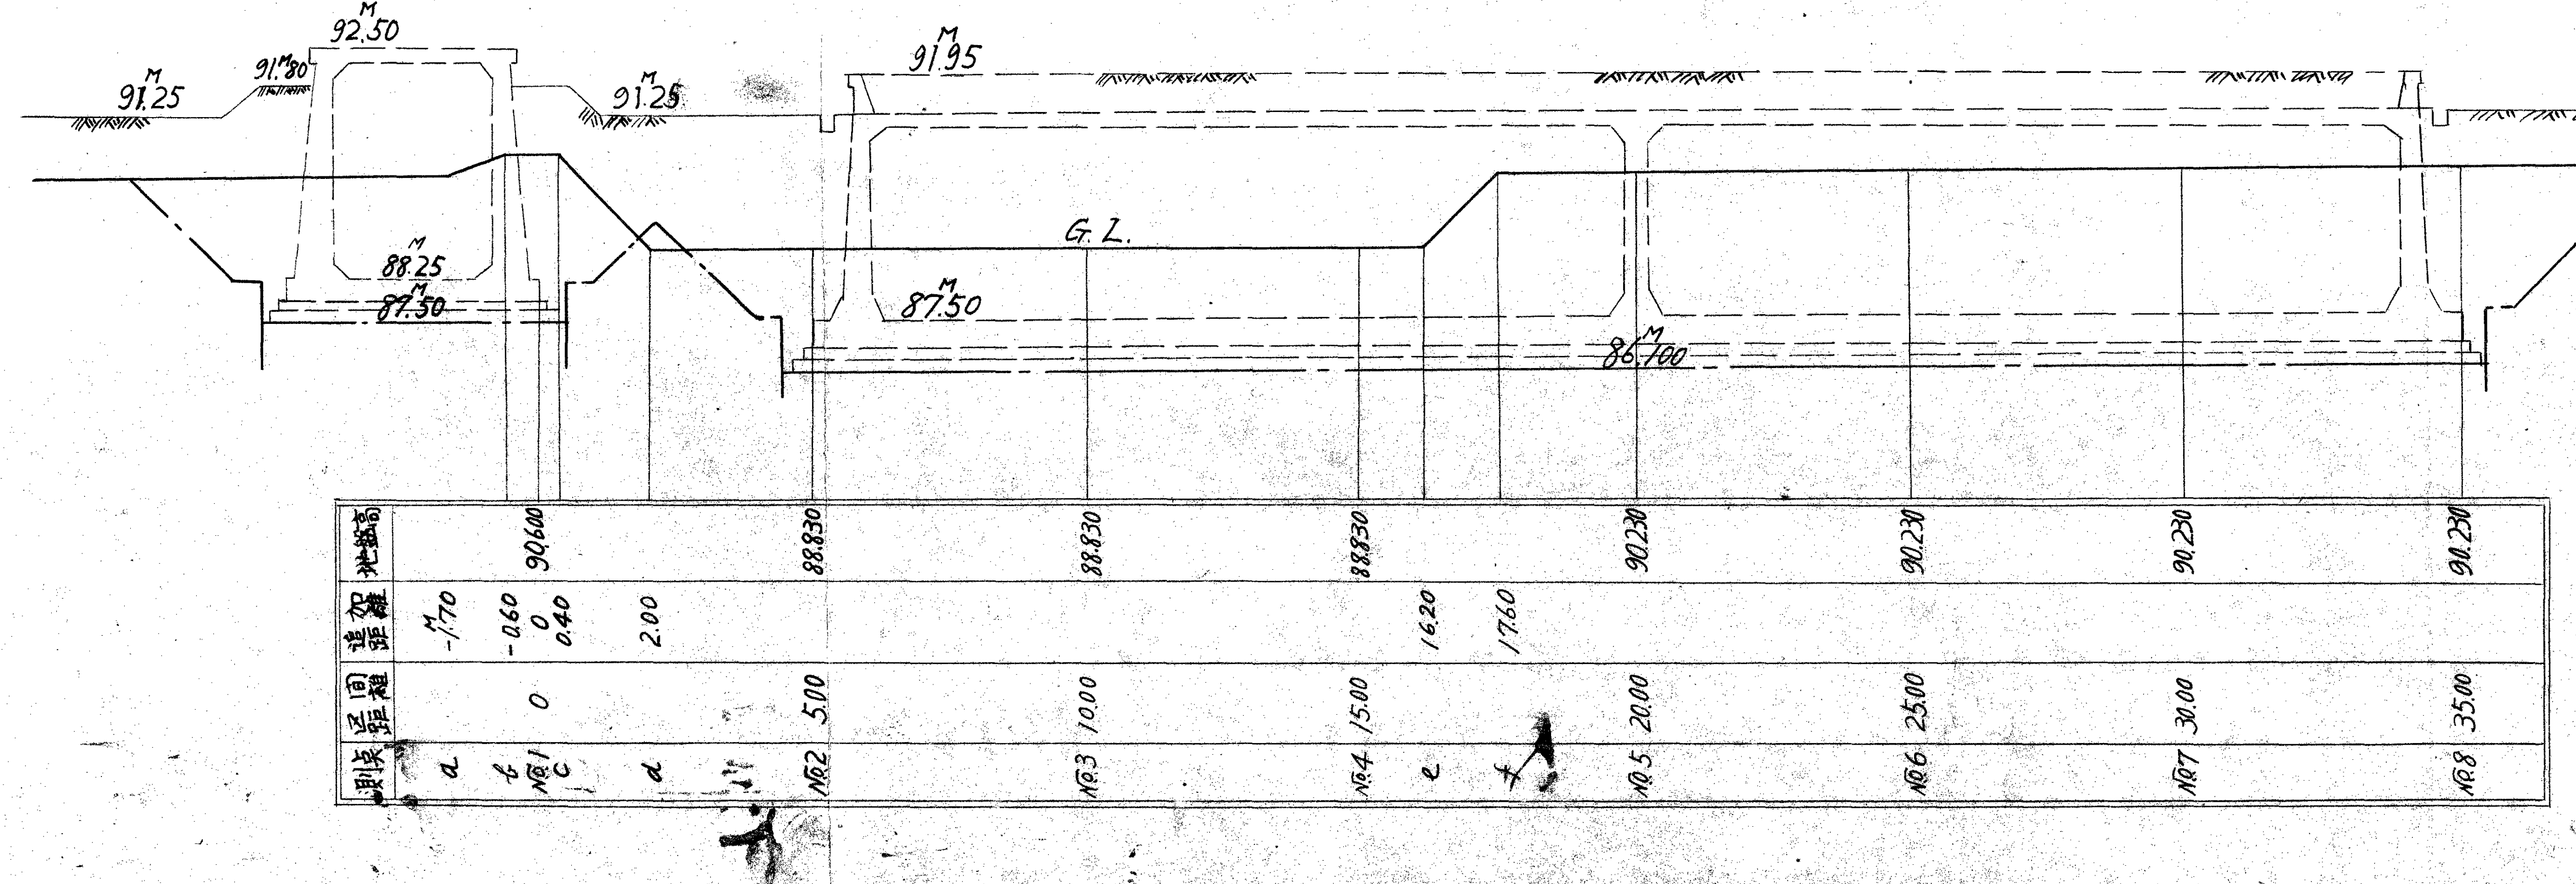

住吉配水池築造工事竣工圖（七）

鐵管配置圖並量水池之圖

縮尺 百分之一 五拾分之一

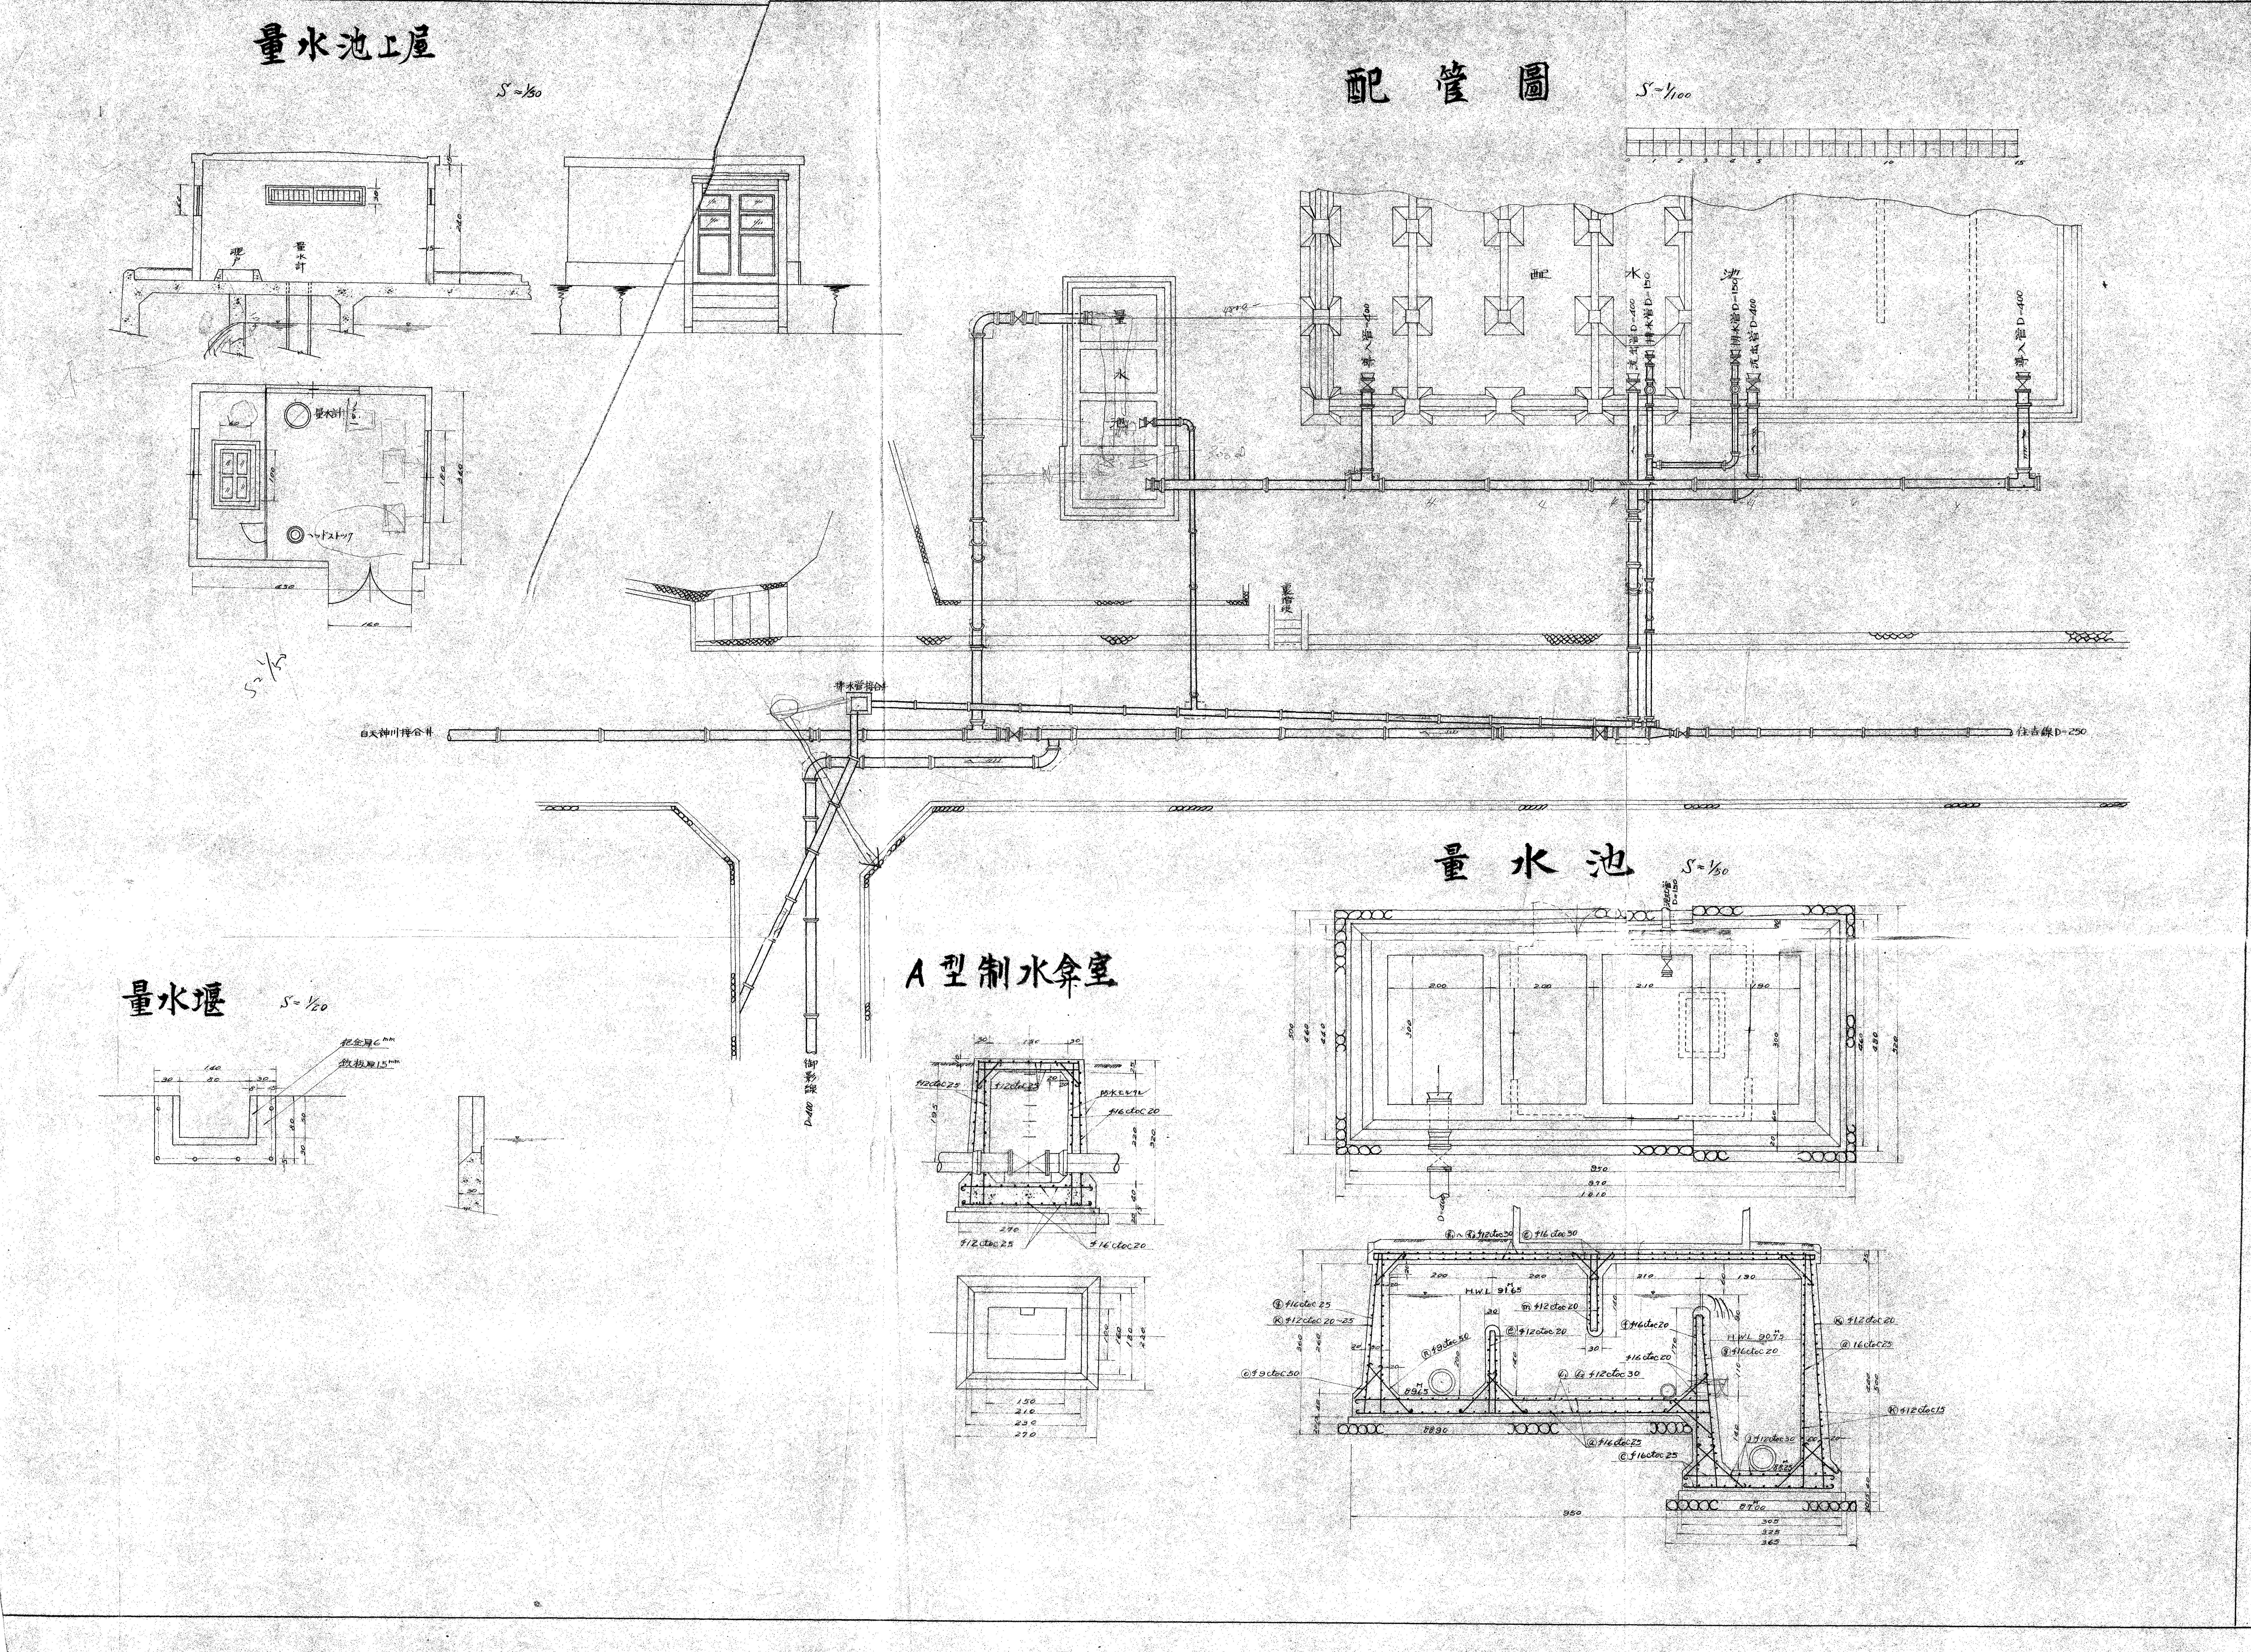

住吉配水池築造工事竣工圖（八）

配置平面圖　縮尺二百分之一